

BETECKNINGAR



BEFINTLIG	PLANERAD	
		SPILLVATTENLEDNING
		DAGVATTENLEDNING
		VATTENLEDNING
		RENSBRUNN Ø200
		TILLSYNSBRUNN Ø400, 600
		ODNB
		NEDSTIGNINGSBRUNN Ø1000mm
		DDB
		DAGVATTENBRUNN MED RÄNNSTENS BETÄCKNING
		DDI
		DAGVATTENBRUNN MED KUPOLSIL
		UTLOPP DAGVATTEN
		PROPPAD LEDNING
		AVSTÄNGNINGSVENTIL
		SPOLPÖST
		EL (Vattenfall)
		Tele (Skanova)
		Vatten (Gemensamhetsanläggning)
		Fiber (Splitvision)
		Arbetsområde
		Urberg enligt SGU

Sträcka 5
Från Kullasandsv. 1
till Kullasandsv.18

Sträcka 6
Från Kullasandsv. 17
till Kullasandsv. 12

Sträcka 9
Från Kullasandsv. 21 mot
Övre Kullasandsv. 6

Sträcka 8
Från Kullasandsv. 23
mot Övre Kullasandsv. 8

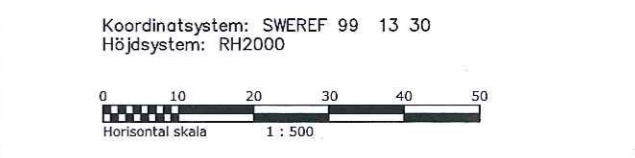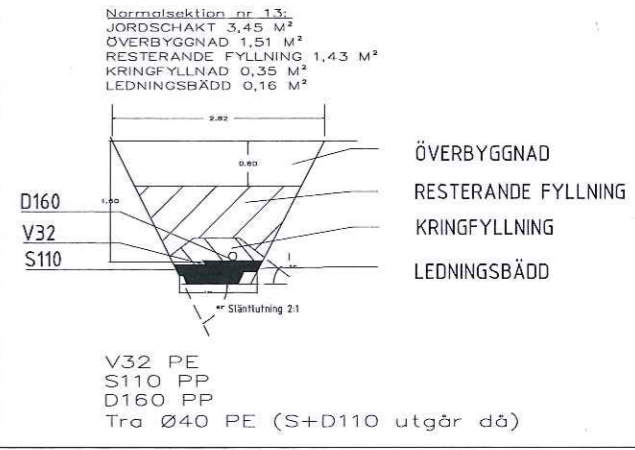

RELATIONSHANDLING	 VÄSTERLÅNGGATAN 10 501 17 BORÅS Tel. 033-35 81 00	FORMAT A1	SKALA 1:500
BYGGHANDLING		KONSTRUERAD H. Sörensen	GRANSKAD Filip Ström
FÖRFRÅGNINGSUNDERLAG		BORÅS	2019-04-30
PRELIMINÄR HANDLING		ITTEGNINGSNUMMER	A1-12175-2
		REV	